


——— PLAN ———
 ——— OF ———
 ——— D U C H E S S of Y O R K ———
 ——— G O L D M I N E C O . ? ———
 ——— SCALE 30 FT TO 1 INCH ———

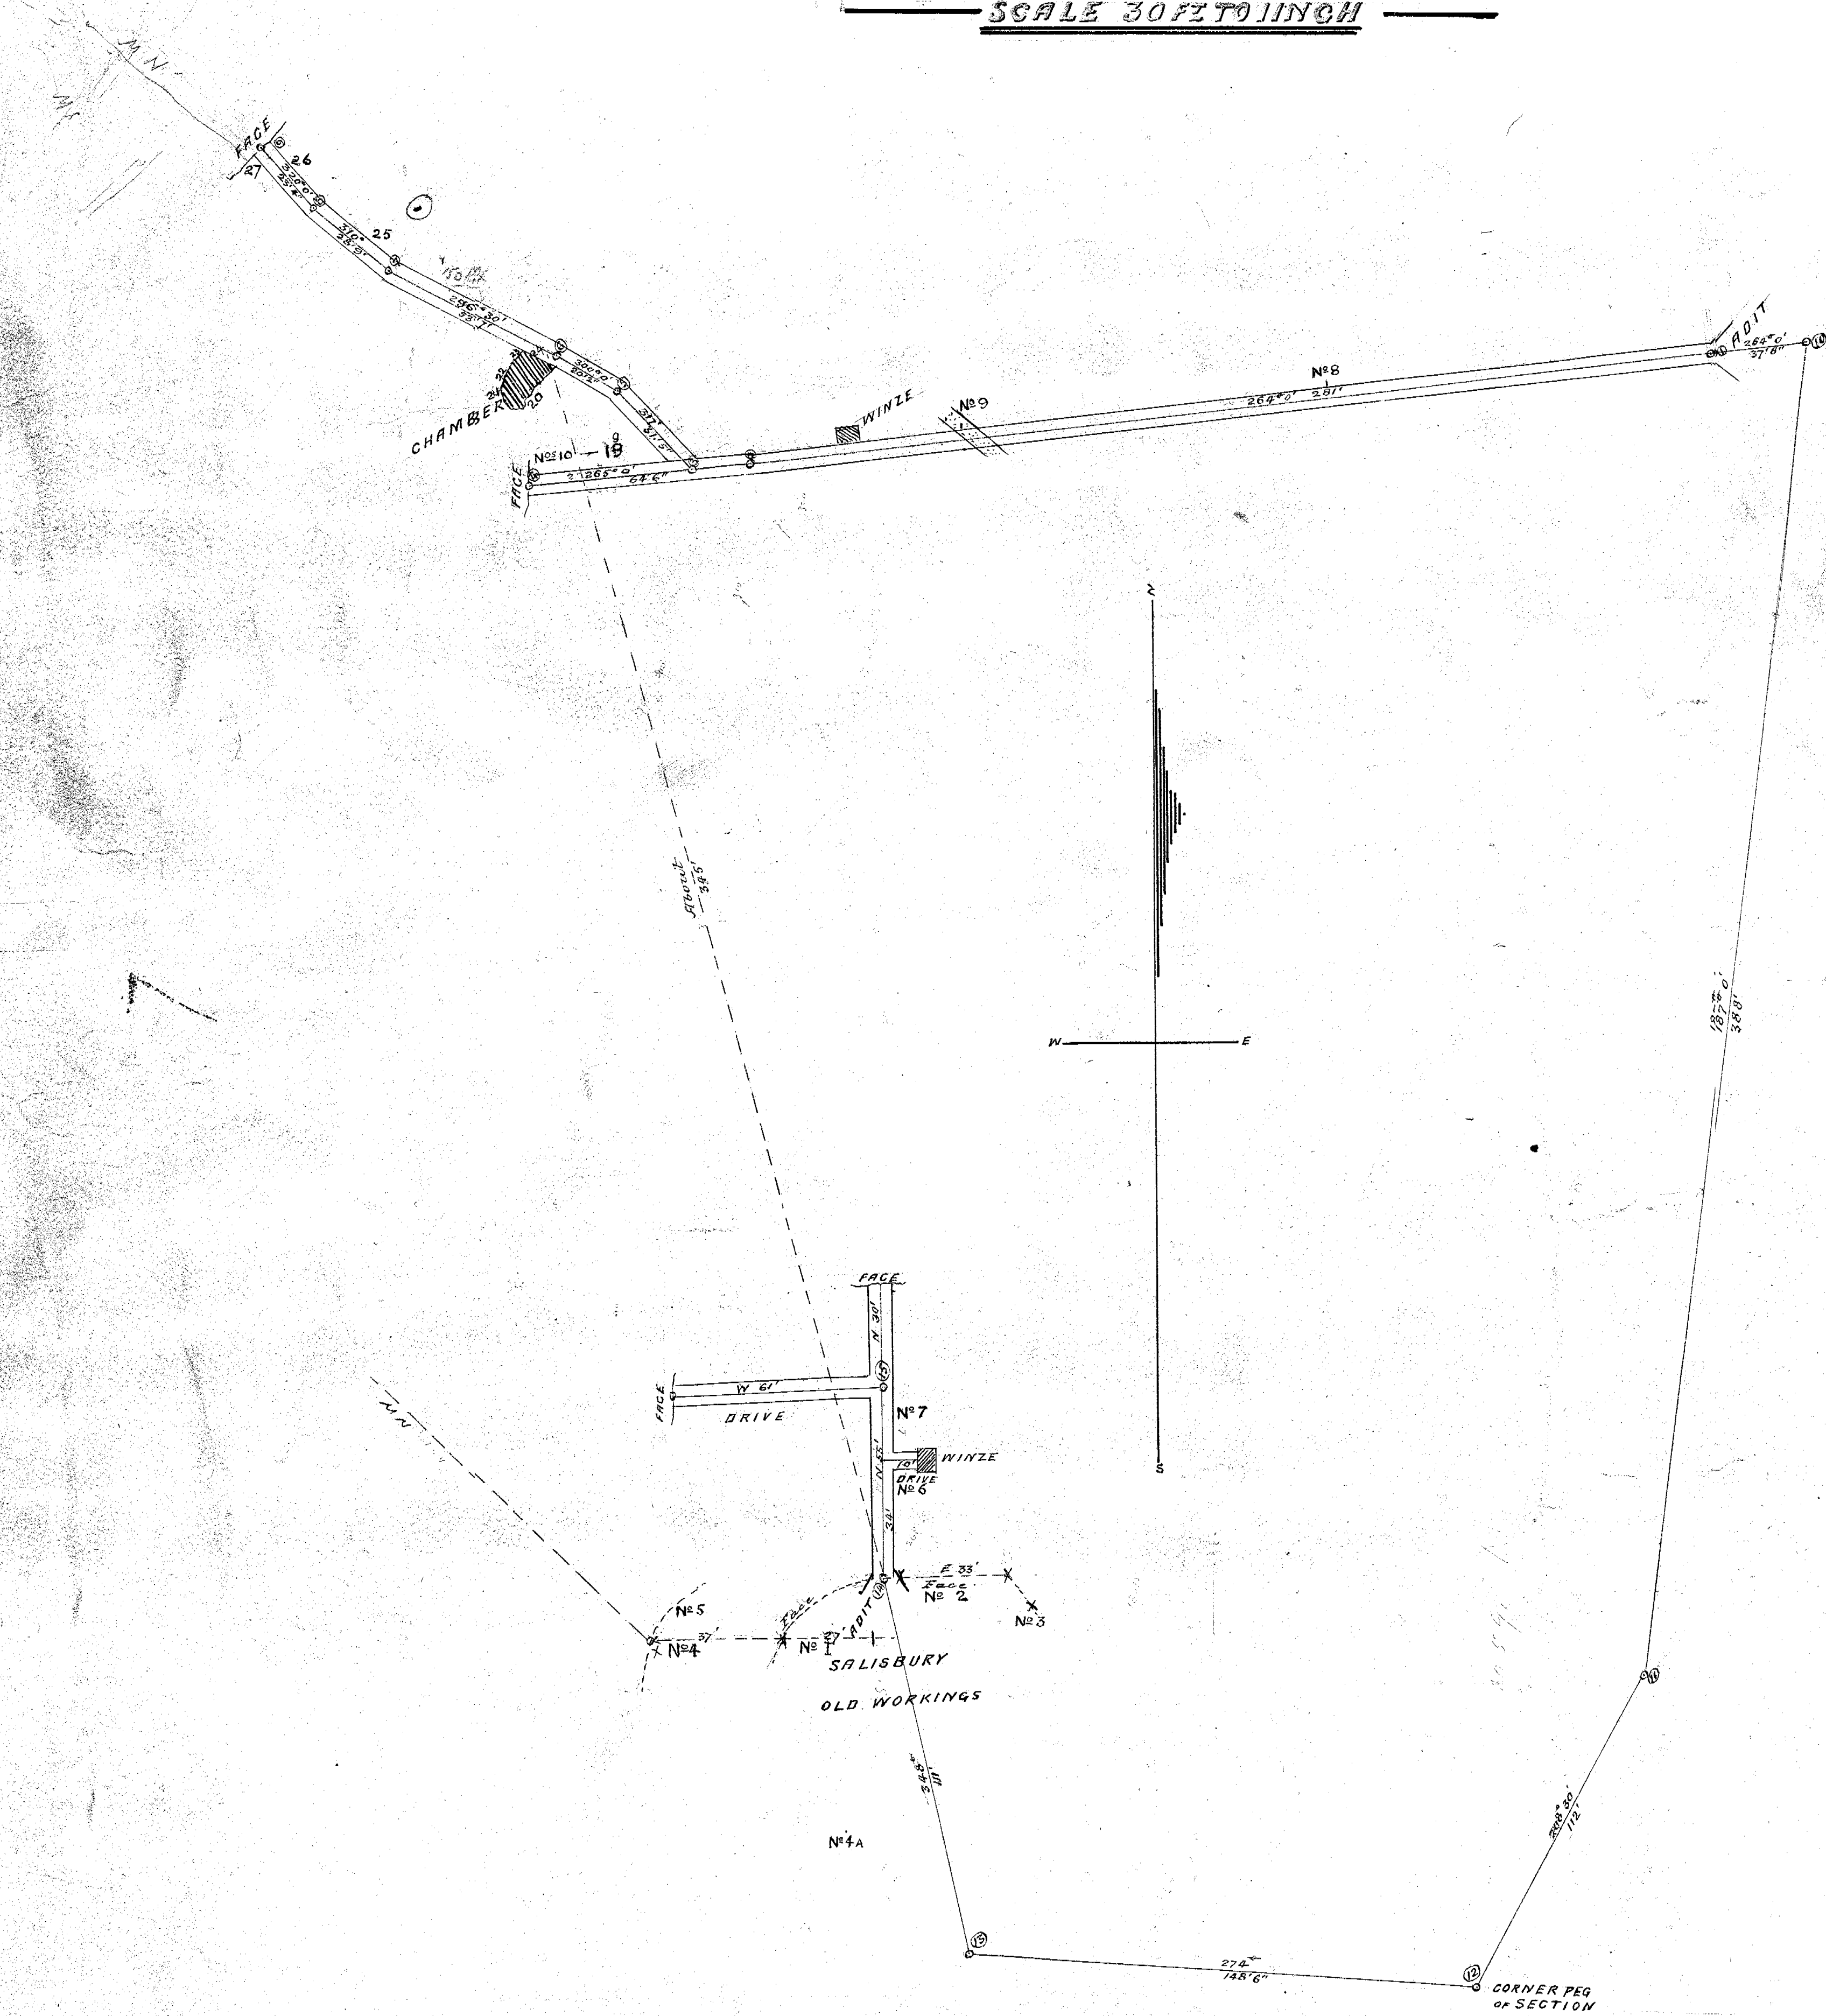

Austin Allen
25/11/01