


THE MT. BISCHOFF T. M. CO. REG.

LONGITUDINAL SECTION OF QUEEN LODGE WORKINGS

SCALE 25 FT. TO 1 INCH

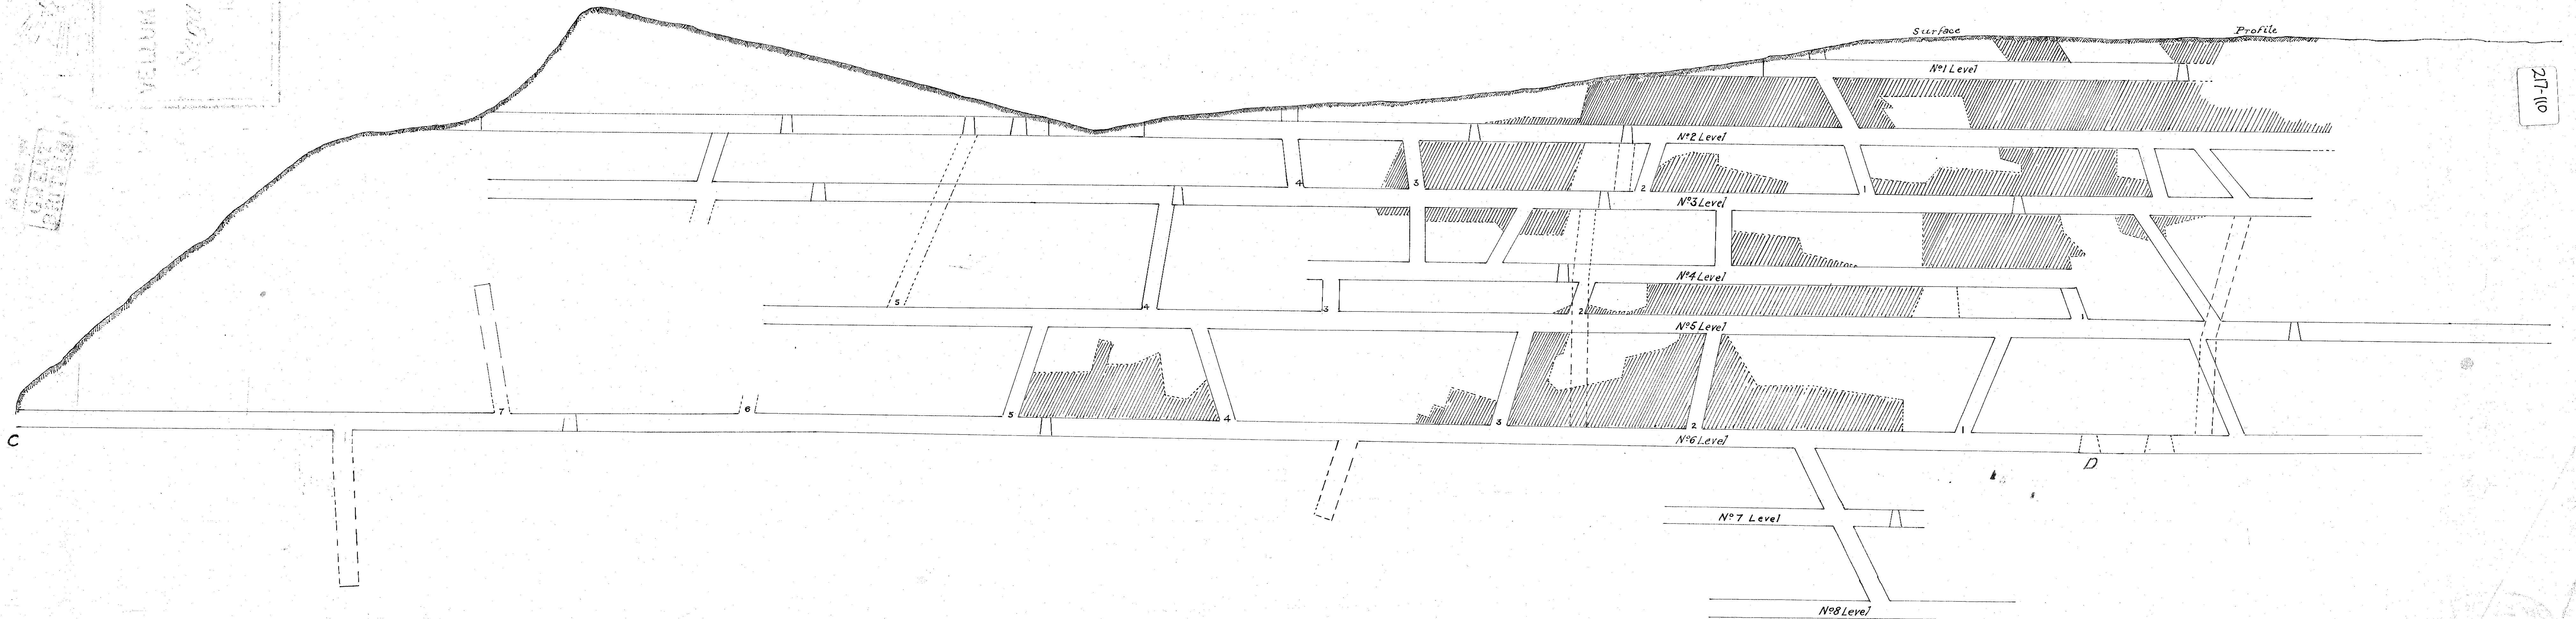

David Jones
Mining Engineer
31. 7. 11.

DAVID JONES
 DISTRICT ENGINEER
 T. M. CO. REG.
 T. M. CO. REG.

