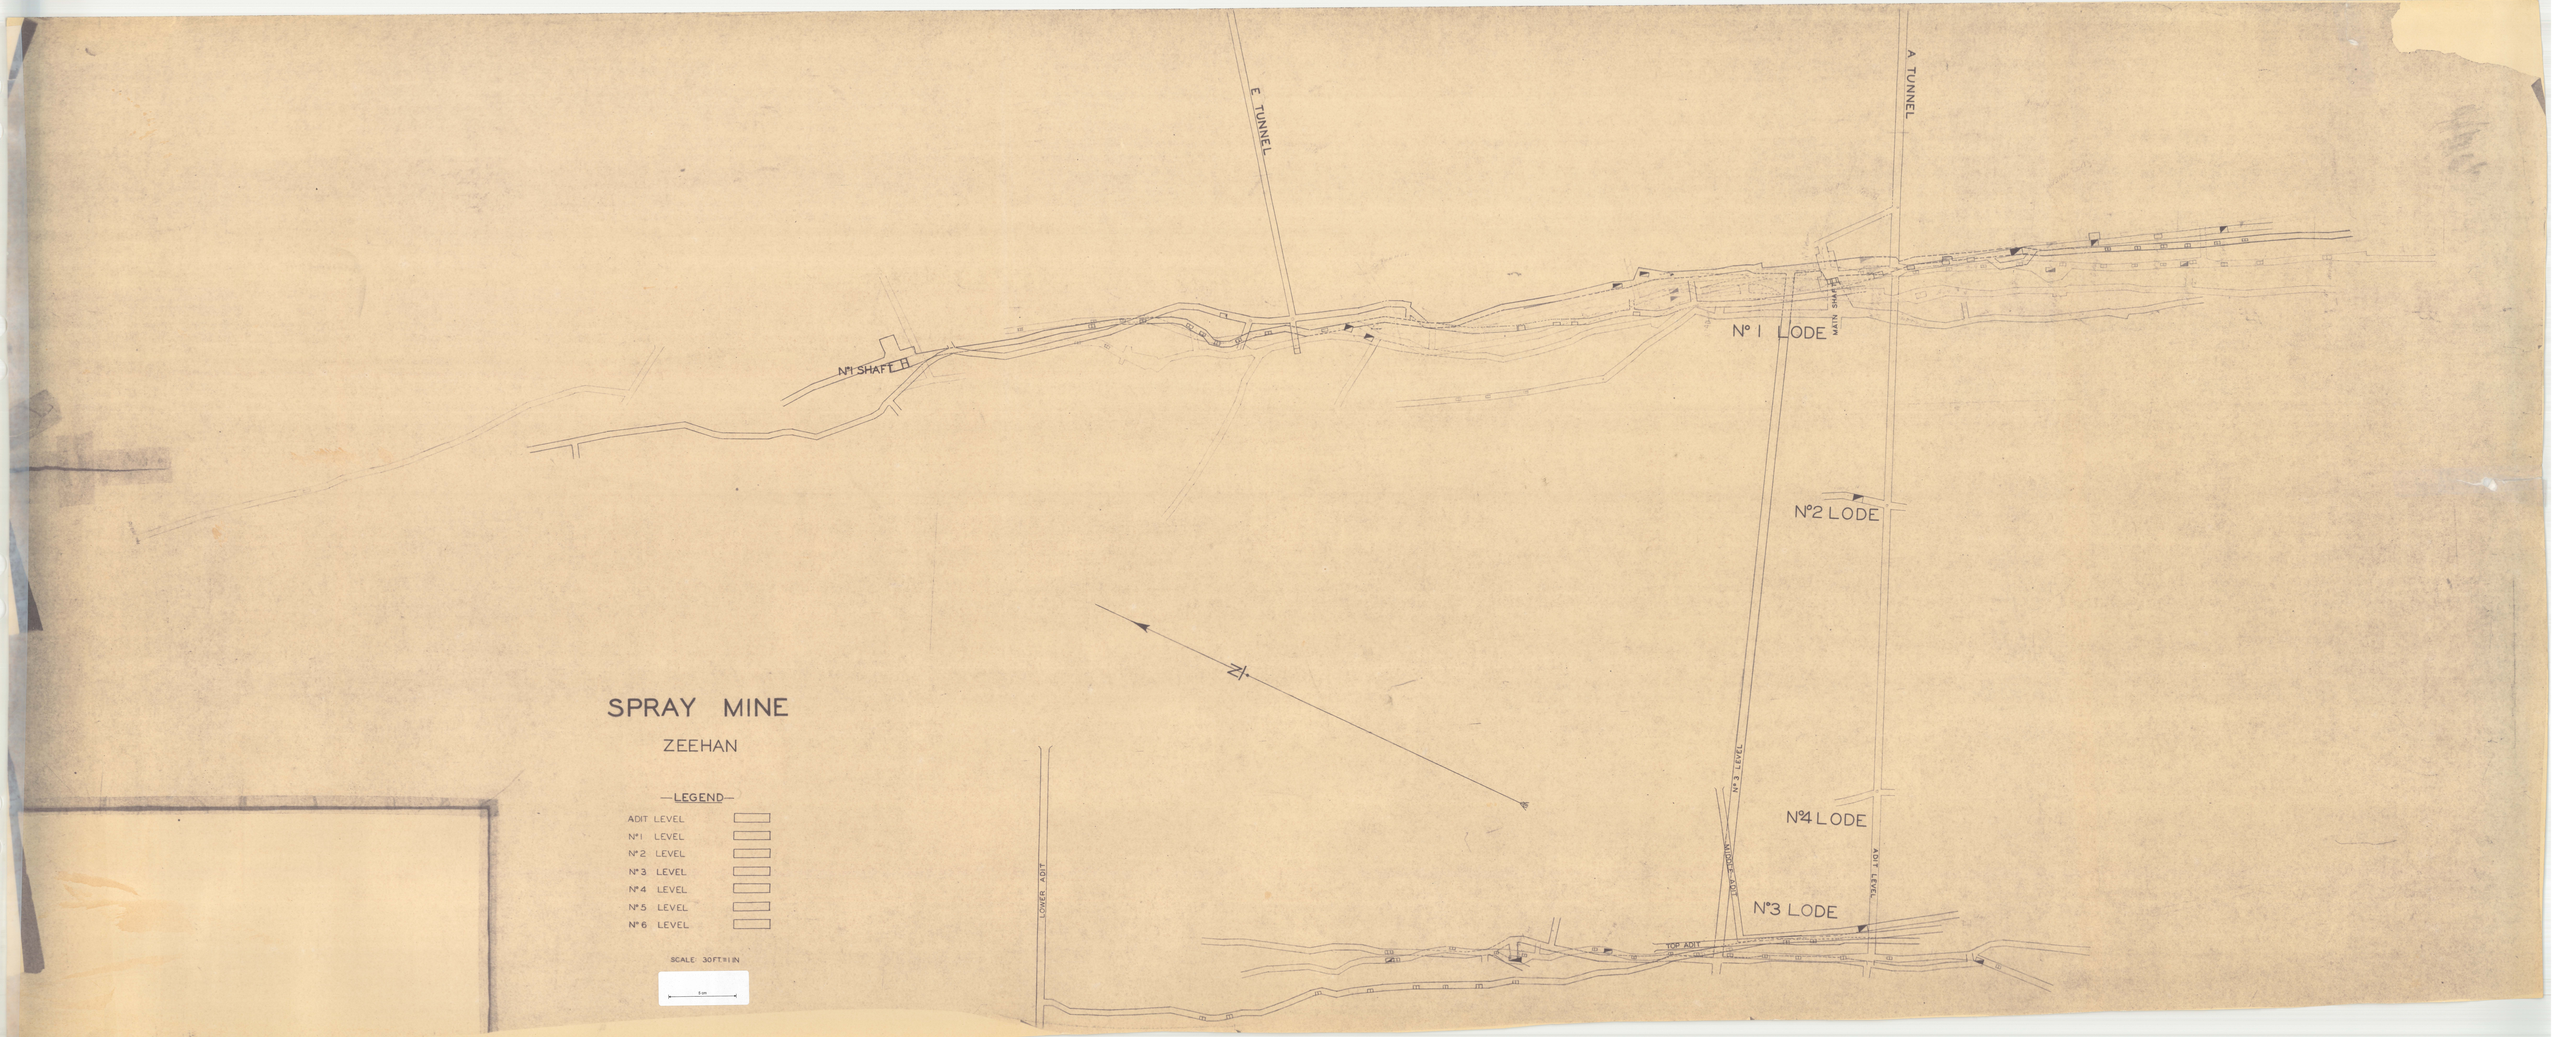
SPRAY MINE
ZEEHAN
—LEGEND—
ADIT LEVEL
N°1 LEVEL
N°2 LEVEL
N°3 LEVEL
N°4 LEVEL
N°5 LEVEL
N°6 LEVEL
SCALE 30FT=1IN
5m
N
N°1 SHAFT
E TUNNEL
A TUNNEL
MAIN SHAFT
N°1 LODE
N°2 LODE
N°3 LEVEL
N°4 LODE
N°3 LODE
SUMP ADIT
ADIT LEVEL
TOP ADIT
LOWER ADIT