


- ① 51' 24" D.D.
- ② 51' - 177" D.D.
- ③ 51' - 206" C.H.P.

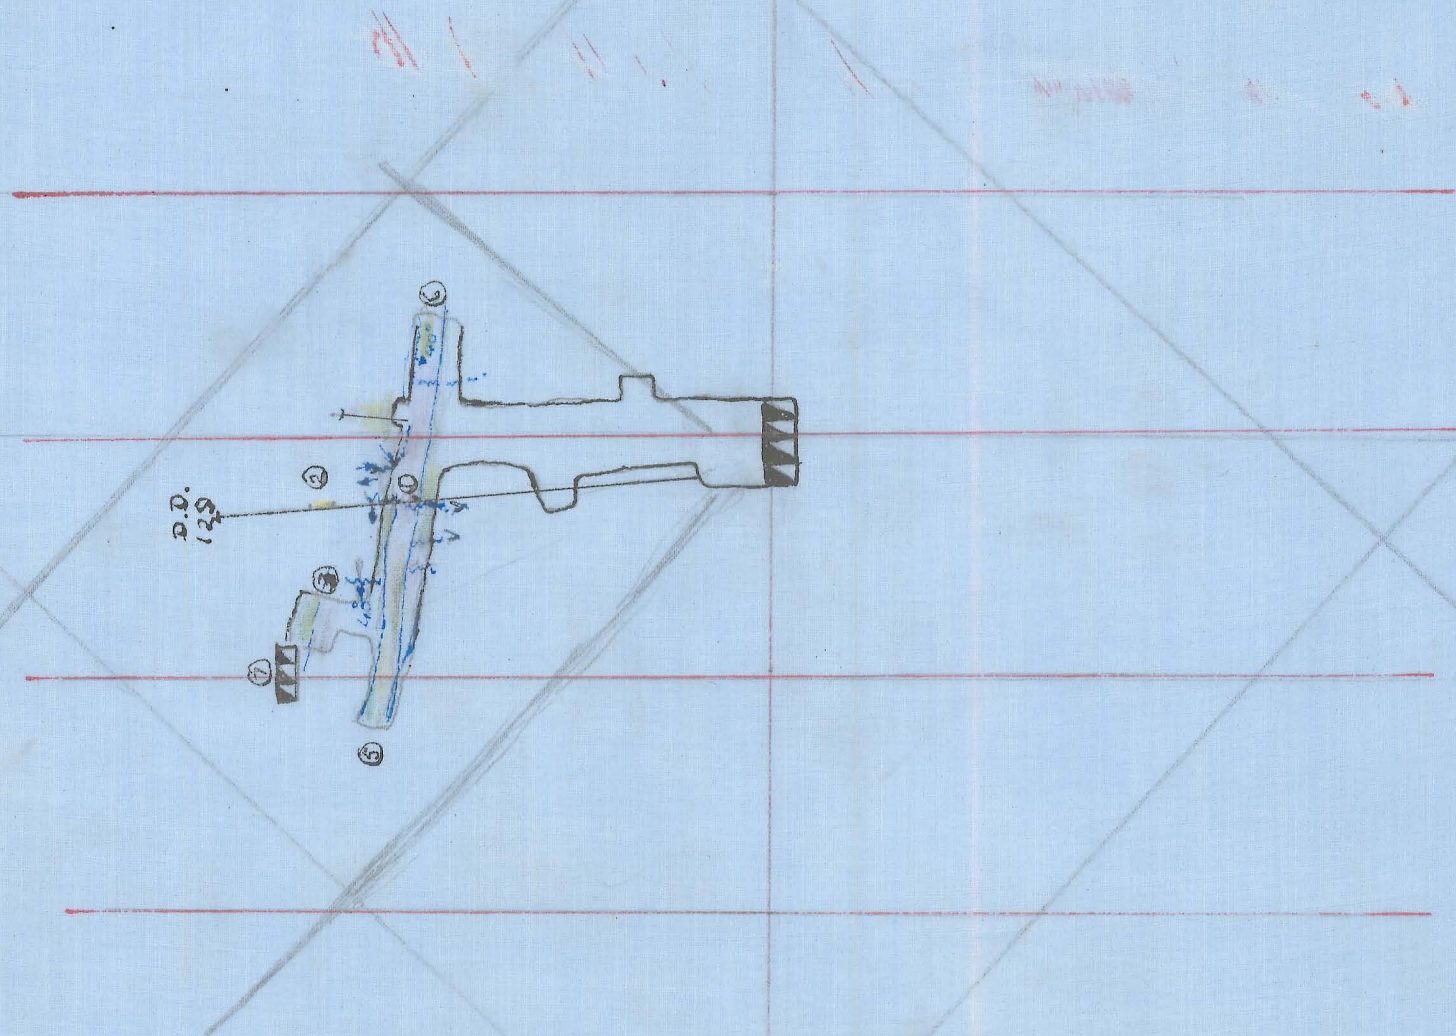

Geophysical Base Line Section 00' Line

St. 200' N

St. 400' N

St. 600' N

St. 800' N

Section 180' S

St. 1000' E

St. 1200' E

St. 1400' E

5 cm

SCALE : 1" = 40'

OCEANA MINE

540 LEVEL