


5 cm

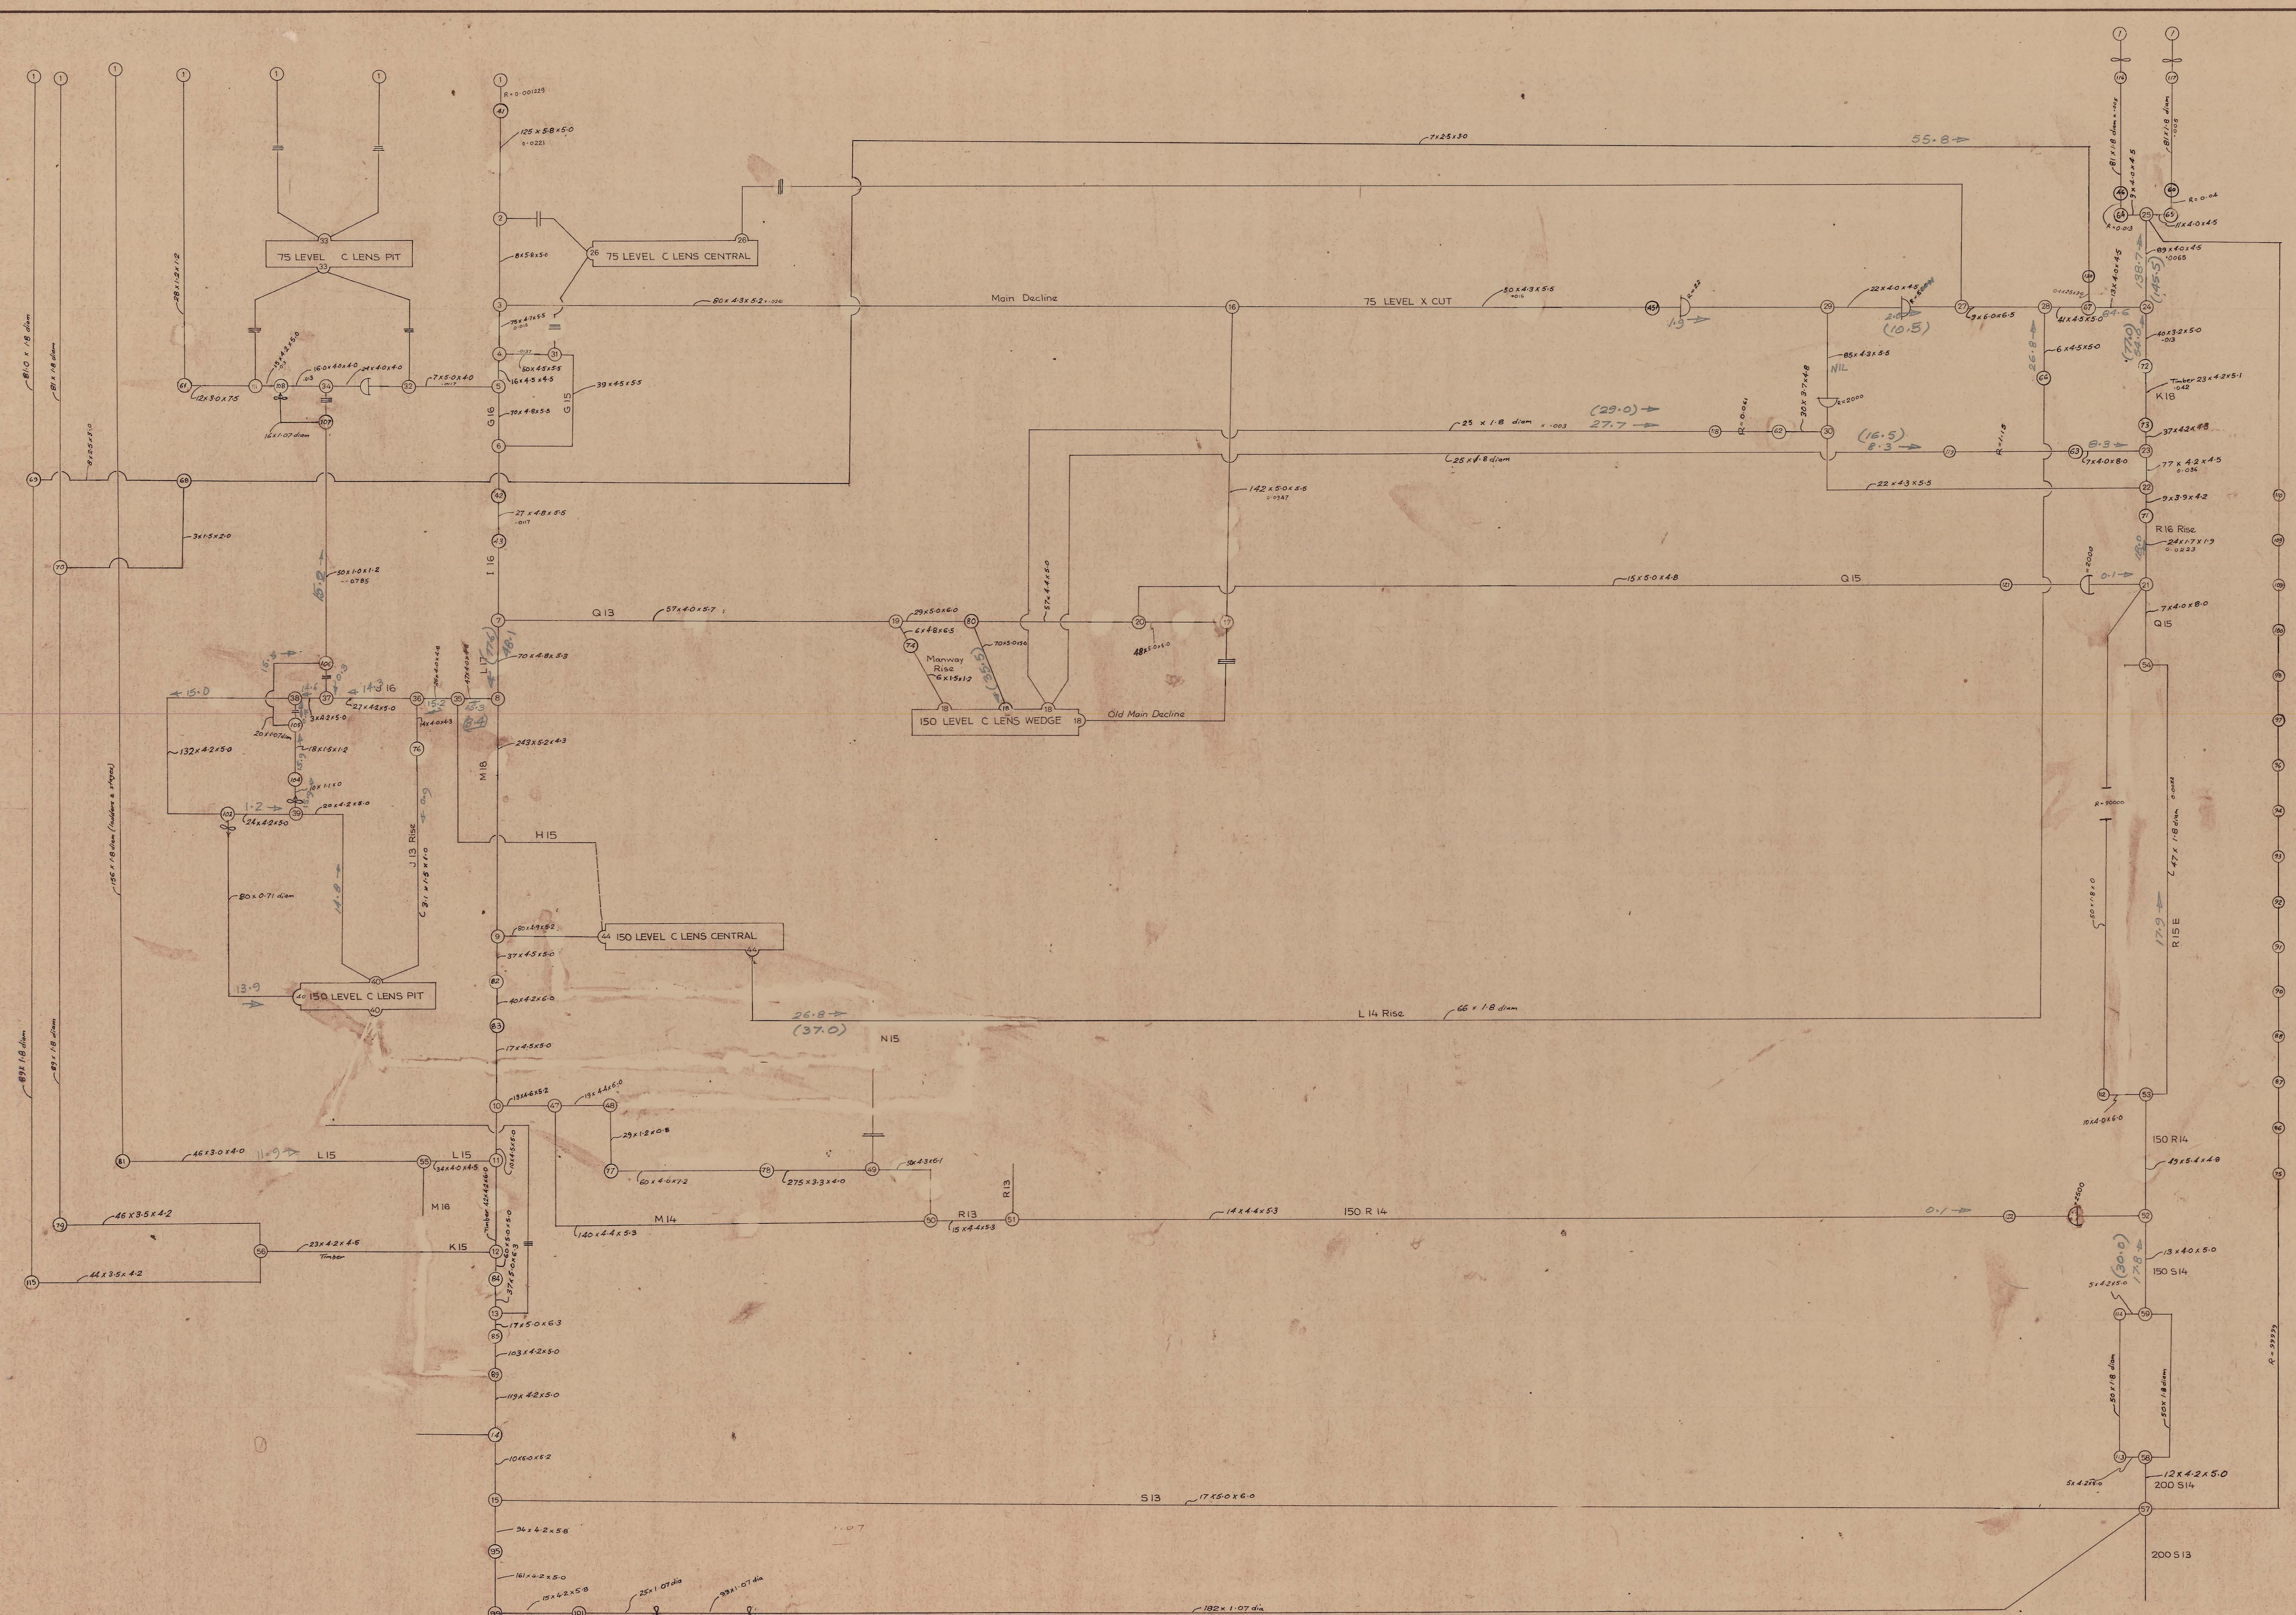

VENTILATION STATION NUMBER	LOCATION	AREA	1	2	


SCALE Diagramatic

As altered to GORDON JAC BAUGTS
With results added 15 AUG 78

Highest Node Number is 122

LOCATION DOLPHIN MINE

SUBJECT VENTILATION CIRCUIT DIAGRAM
as at
JUNE '78

KIS KING ISLAND SCHEELITE

GRASSY KING ISLAND

PLAN NUMBER 05DM06 - 1007