


04 BH 11 - 1043
0374_4218

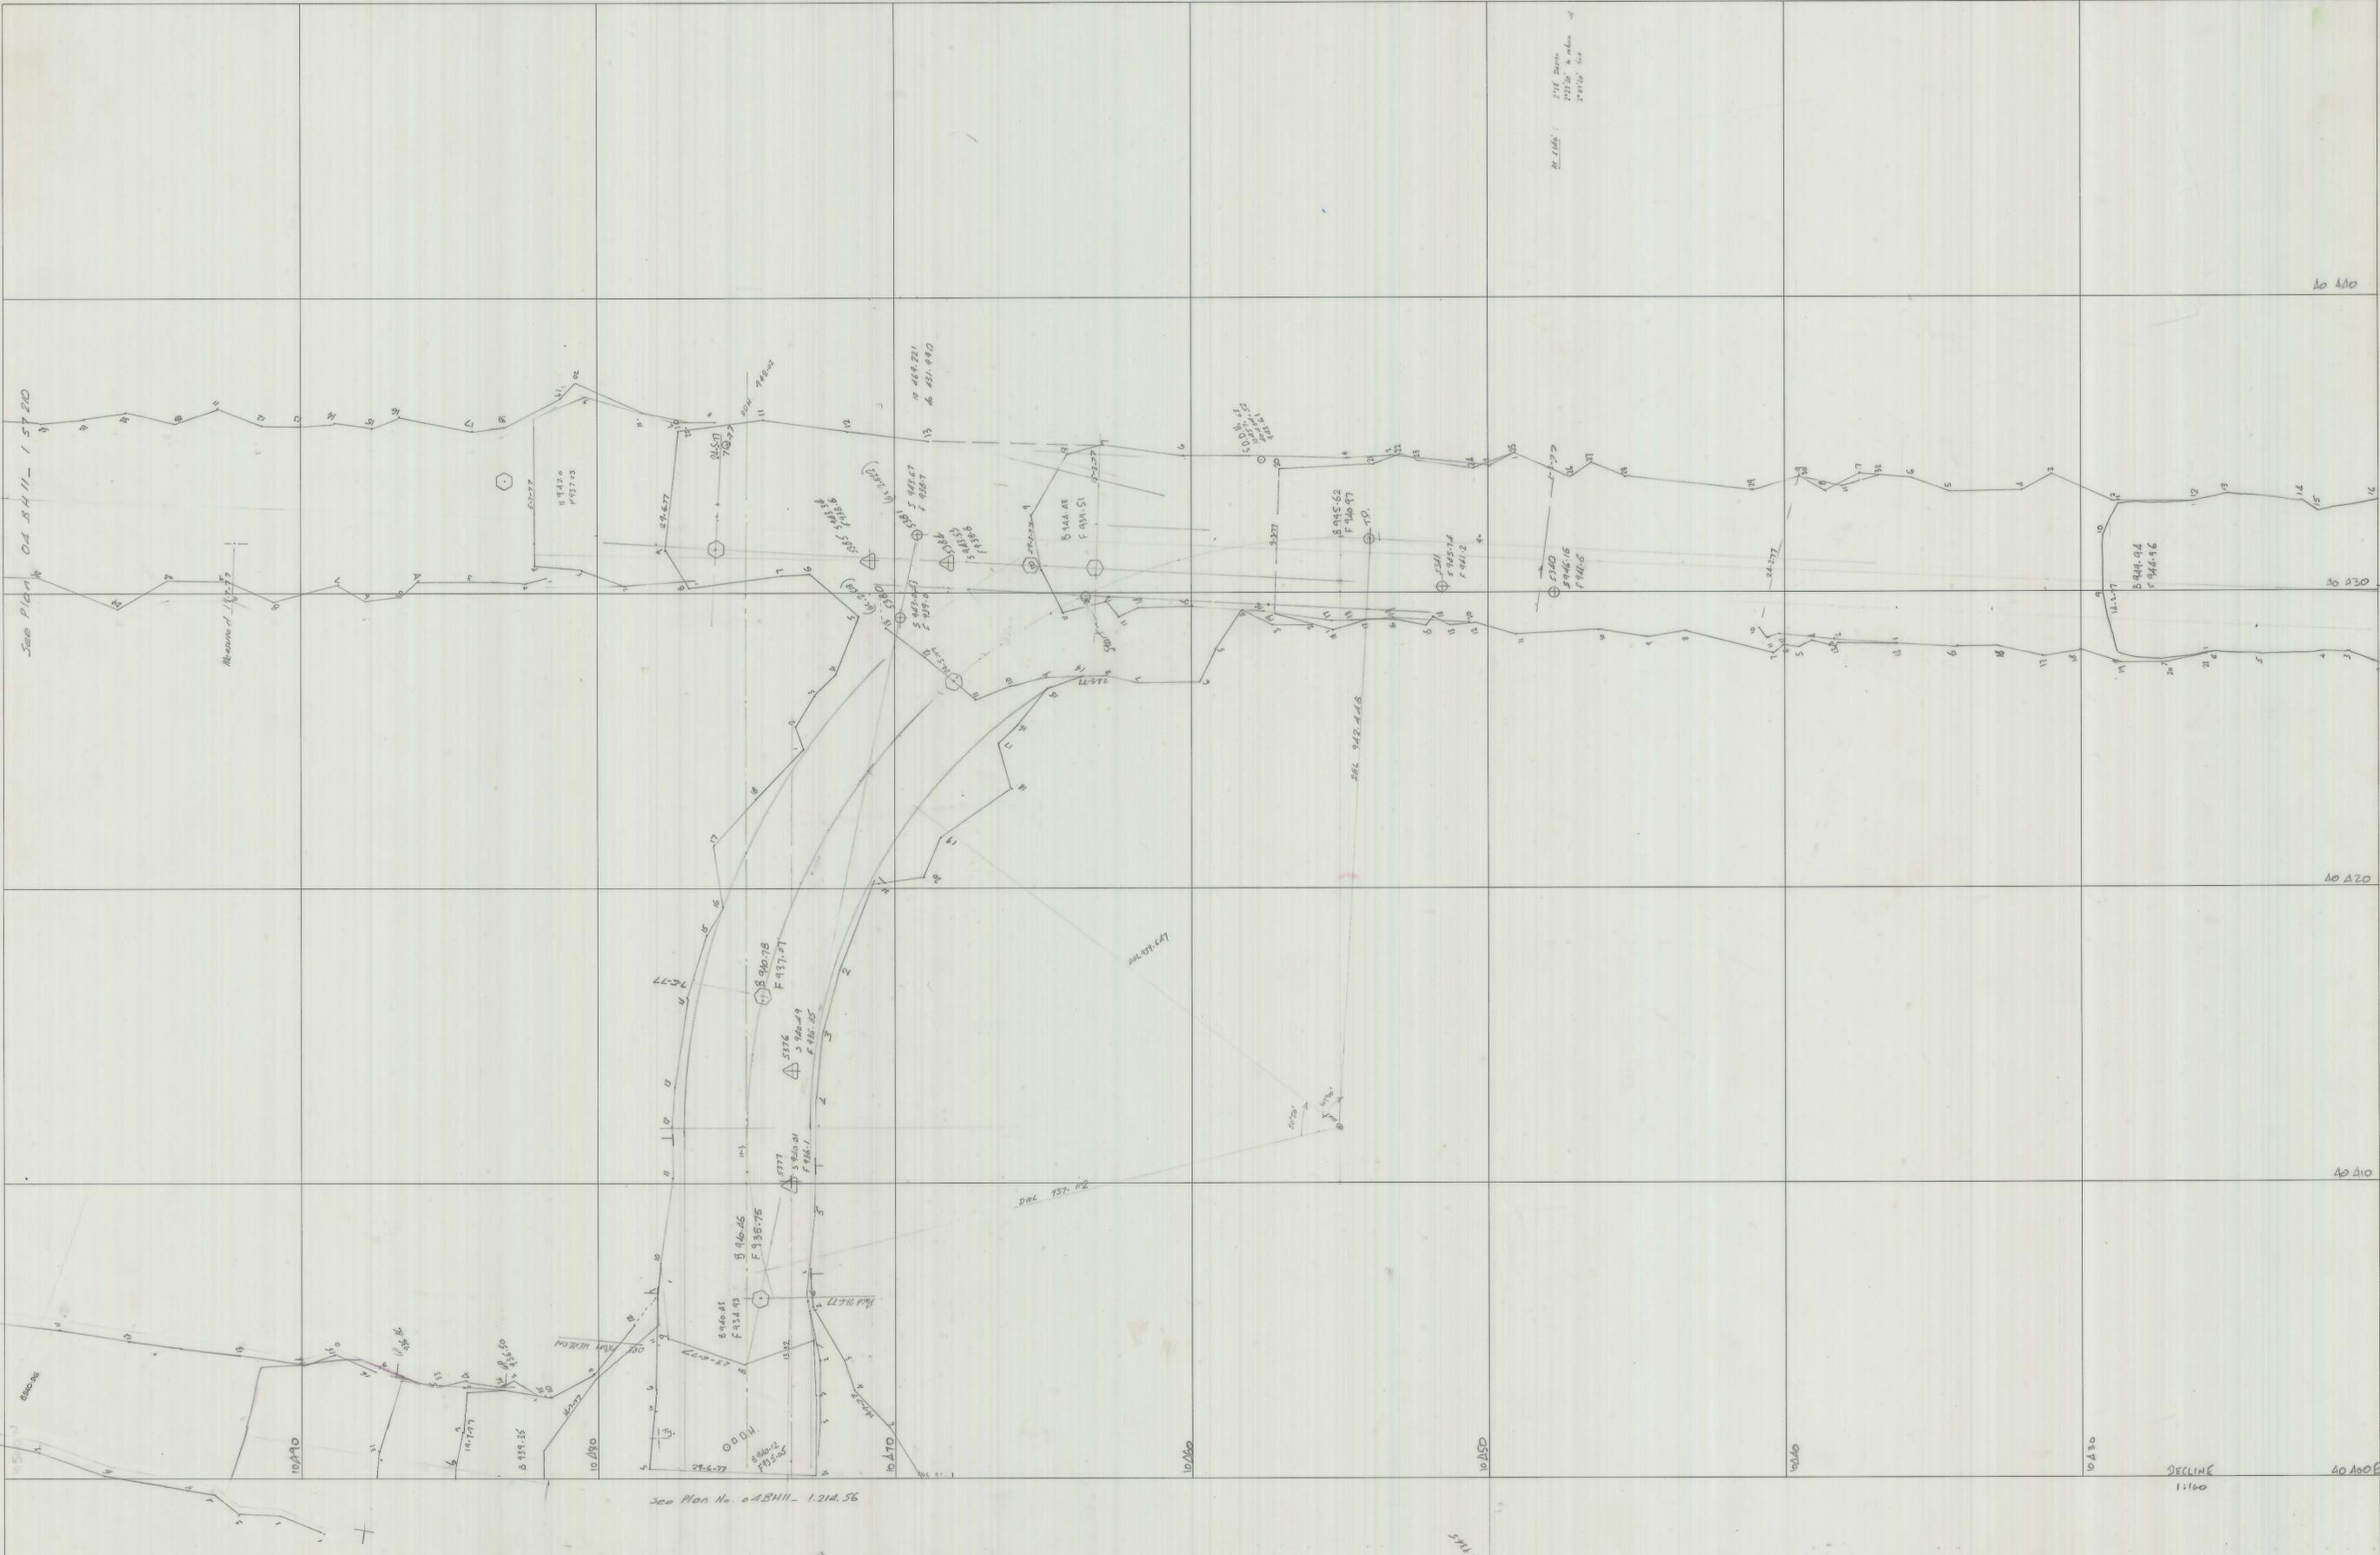

10150 E

10160

10170

12